
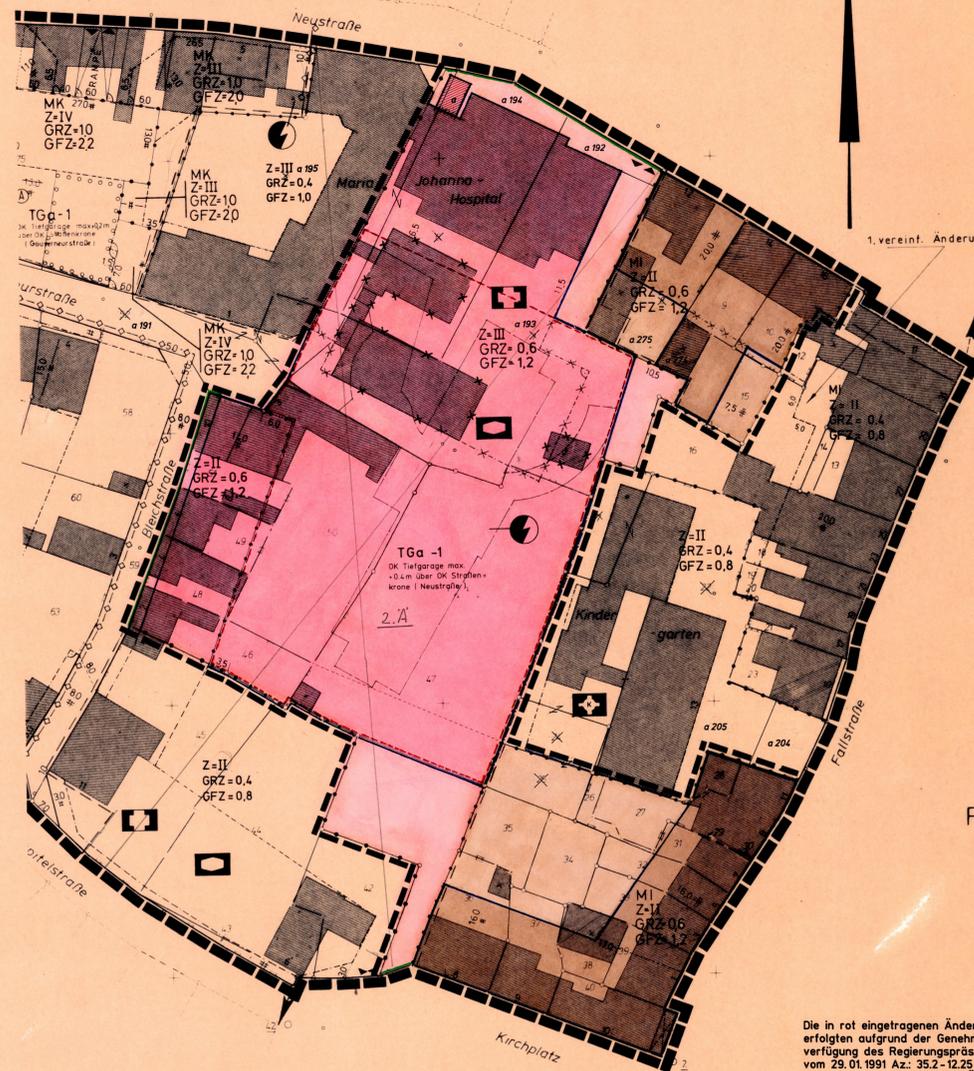


Fl.17

Fl.17

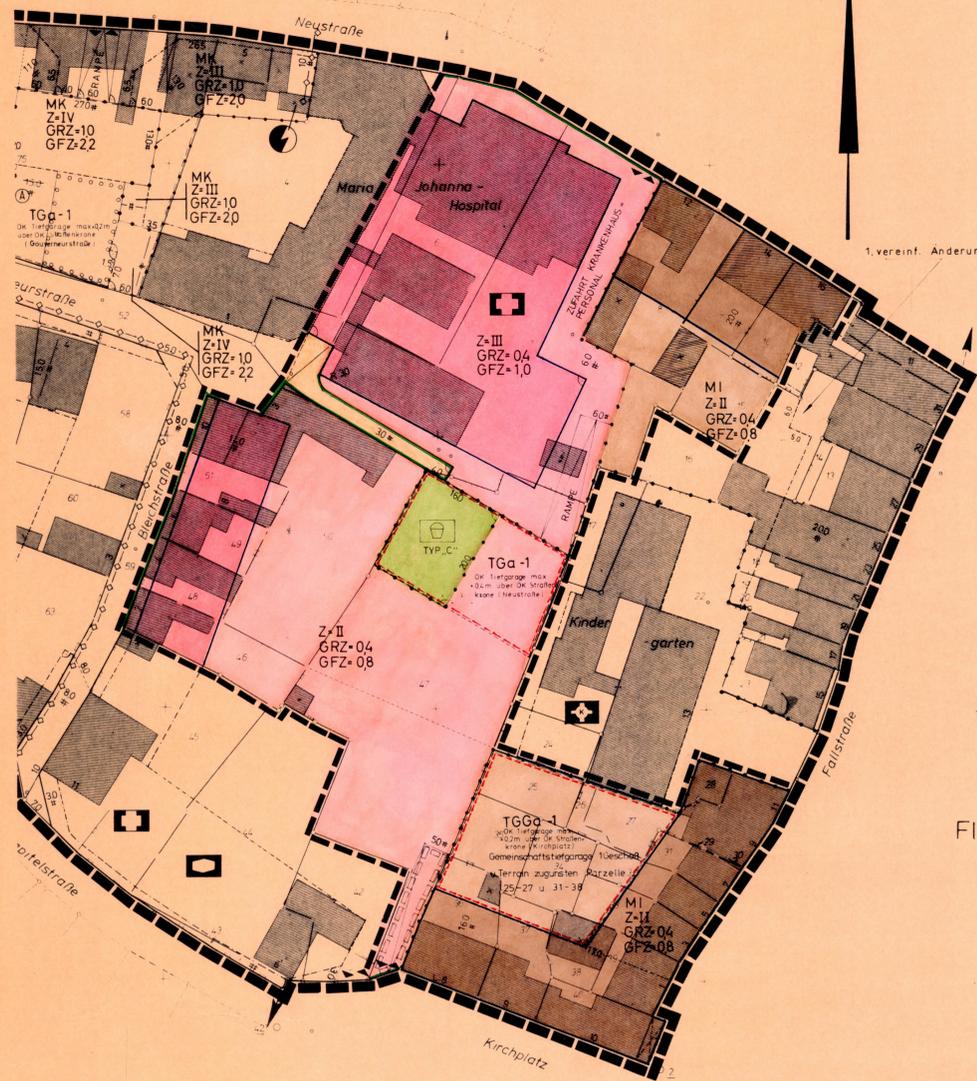

AUSZUG AUS DEM ZUR ZEIT GÜLTIGEN BEBAUUNGSPLAN R12

1. ÄNDERUNG DES BEBAUUNGSPLANES R12

Die in rot eingetragenen Änderungen erfolgten aufgrund der Genehmigungsverfügung des Regierungspräsidenten vom 29.01.1991 Az.: 35.2-12.25 (Rees, R12, 1.Ä.)

Rees, den 04.04.1991

Stadtdirektor im Auftrage

Hops Techn.-Angestellter

Hiermit wird bestätigt, dass dieser Plan offengelegen hat.



Publik Stadtoberbaudirektor

MICHGEBIET BEBAUBARE FLÄCHE	GEMEINBEDARFSFLÄCHE NICHT BEBAUBARE FLÄCHE	III ANZAHL DER VOLLGESCHOSSE HÖCHSTGRENZE	BAUGRENZE	UMGRENZUNG DER FLÄCHE FÜR DIE TIEFGARAGE	VORHANDENE GEBÄUDE	GEPLANTE TRAFOSTATION IM GEPLANTEN BAUVORHABEN
MICHGEBIET NICHT BEBAUBARE FLÄCHE	Z ZAHL DER VOLLGESCHOSSE	GRZ GRUNDFLÄCHENZAHL	AUFGEHOBENE BAUGRENZE	TGa-1 TIEFGARAGE 1 GESCHOSS UNTER TERRAIN	SOZIALEN ZWECKEN DIENENDE GEBÄUDE UND EINRICHTUNGEN ALTENPFLEGEHEIM	GEBÄUDE ZUM ABBRUCH BESTIMMT
GEMEINBEDARFSFLÄCHE BEBAUBARE FLÄCHE	II ANZAHL DER VOLLGESCHOSSE HÖCHSTGRENZE	GFZ GESCHOSSFLÄCHENZAHL	STRASSENBEGRÜNZUNGSLINIE	UMGRENZUNG DER FLÄCHE DES GEPLANTEN BAUVORHABENS	GESUNDHEITLICHEN ZWECKEN DIENENDE GEBÄUDE UND EINRICHTUNGEN	EN- BZW. AUSFAHRT VON DER BZW. IN DIE ÖFFENTLICHE VERKEHRSLÄCHE
						NUTZUNGSGRENZE
						GRENZE DES PLANGEBIETES

Dieser Bebauungsplan ist aufgestellt nach folgenden Vorschriften:

- Baugesetzbuch (BauGB) in der Fassung der Bekanntmachung vom 08.12.1986 (BGBl. I S.2153)
- Verordnung über die bauliche Nutzung der Grundstücke (Baunutzungsverordnung (BaunVO) in der Fassung der Bekanntmachung vom 23. Jan. 1990 (BGBl. I S. 229)
- Verordnung über die Ausarbeitung der Bauleitpläne sowie über die Darstellung des Plankontexts (Planzeichnungsverordnung vom 02.07.1991 (BGBl. I S. 883)
- § 9 Abs. 1 der Bauordnung für das Land Nordrhein-Westfalen (Landesbauordnung (BauO NW) in der Fassung der Bekanntmachung vom 26.6.1988 (Iv Nr. 5/25)
- § 5 und 28 Abs. 1 der Gemeindeverordnung für das Land Nordrhein-Westfalen (GMV NW) in der Fassung der Bekanntmachung vom 13.08.1986 (Iv Nr. 5/25)
- Verordnung über die öffentliche Bekanntmachung von kommunalen Verträgen (Bekanntmachungsverordnung - BekVerord. Nr. 1) vom 10.04.1989 (Iv Nr. 5/22)

Zu diesem Plan gehört eine Begründung. Dieser Plan besteht aus:

- Planverfasser: **Bauamt der Stadt Rees**
- Rees, den **7.1.1991**

Die im Geltungsbereich des Bebauungsplanes liegenden Flurstücke sind mit der erforderlichen Genauigkeit dargestellt und stimmen mit dem Katasternachweis überein. Der Gebäudefußwuchs entspricht der Zeichnung. Stand **30.01.1990**

Rees, den **29.12.90**

*Die a Eintragungen werden ergänzt*

Rees, den **11.12.90**

Es wird bescheinigt, dass die Festlegung der städtebaulichen Planung geometrisch eindeutig ist.

Rees, den **11.12.90**

Gemäß § 2 (1) in Verbindung mit § 8 (2) des Baugesetzbuches (BauGB) beschloss der Rat der Stadt Rees am **13.9.1990** die Ausarbeitung eines Bebauungsplanes für dieses Gebiet.

Rees, den **7.1.1991**

Der Rat der Stadt Rees beschloss am **15.11.1990** diesen Bebauungsplan mit Begründung zu und beschloß die öffentliche Auslegung gem. § 3 (2) des Baugesetzbuches (BauGB) in Verbindung mit § 2 Abs. 3 WobauDG Rees, den **7.1.1991**

Dieser Bebauungsplan mit Begründung hat gem. § 3 (2) des Baugesetzbuches (BauGB) nach dem öffentlichen Bekanntmachung am **15.12.1990** einschließlich erneut öffentlich ausliegen.

Rees, den **7.1.1991**

Dieser Bebauungsplan mit Begründung hat gem. § 3 (2) des Baugesetzbuches (BauGB) nach dem öffentlichen Bekanntmachung am **20.11.1990** in der Zeit vom **29.11.1990** bis **14.12.1990** einschließlich öffentlich ausliegen.

Rees, den **7.1.1991**

Dieser Bebauungsplan hat mit gemäß § 11 BauGB vorgelegen.

Rees, den **7.1.1991**

Dieser Bebauungsplan hat mit gemäß § 11 BauGB vorgelegen.

Rees, den **7.1.1991**

Dem § 12 des Baugesetzbuches (BauGB) ist die Durchführung des Anzeigeverfahrens mit Hinweis auf die öffentliche Auslegung des Bebauungsplanes am **15.03.91** ortsüblich bekanntgemacht worden.

Rees, den **08.04.91**

**STADT REES**  
Kreis Kleve  
**1. ÄNDERUNG**  
**Bebauungsplan R12**  
nach § 30 BauGB  
"KRANKENHAUS / KINDERGARTEN"

Gemarkung Rees Flur 25  
Maßstab 1:500  
1. Ausfertigung